# PROJEKT ZAGOSPODAROWAN
SKAA 1:500

| | |
|---|---|
| Poświadcza się , że niniejszy dokument został opracowany w wyniku prac geodezyjnych i kartograficznych, których rezultaty zawiera operat techniczny wpisany do ewidencji materiałów państwowego zasobu geodezyjnego i kartograficznego | |
| Organ prowadzący państwowy zasób geodezyjny i kartograficzny | STAROSTA ZAMBROWSKI<br>18-300 Zambrów<br>ul. Fabryczna 3 |
| Identyfikator ewidencyjny materiału zasobu | P.2014. 2018.343 |
| Data wpisania operatu technicznego do ewidencji materiałów zasobu | 2018 -05- 0 9 |
| Imię i nazwisko osoby reprezentującej organ | Z up. STAROSTY<br>inż. Zdzisław Olczarek<br>Kierownik Powiatowego Ośrodka Dokumentacji Geodezyjnej i Kartograficznej |

UWAGA

Nie wyklucza się możliwości istnienia w terenie urządzeń podziemnych, o których brak było informacji i nie zostały odnalezione w czasie wywiadu terenowego

GEODETA UPRAWNIONY
inż. Andrzej Ignatowicz
zaśw. kwalif. 8193

UWAGA

SZKIC ORIENTACYJNY NA ARKUSZU NR 1

INFORMACJA O PUNKATACH OSNOWY PODSTAWOWEJ I SZCZEGÓŁOWEJ W GRANICACH OPRACOWANIA

| Nr punktu | Stan znaku i rodzaj stabilizacji |
|---|---|
| 321 | Znak ziemny, stan dobry |

## MAPA DO CELÓW PROJEKTOWYCH
ARKUSZ 3/10

| | | |
|---|---|---|
| Oznaczenia kancelaryjne zgłoszonej pracy geodezyjnej | | Nr Rob. Wyk.: 476/2017<br>GK.6642.494.2017 |
| MIEJSCOWOŚĆ | | w. Pruszki Wielkie dz.397/2,w. Wybrany dz. 224 |
| Jednostka ewidencyjna | identyfikator | 201403_2 |
| | nazwa | gmina Rutki |
| Obręb ewidencyjny | identyfikator | 201403_2.0031, 201403_2.0042 |
| | nazwa | Pruszki Wielkie, Wybrany |
| SKALA MAPY | | 1:500 |
| Nazwa układu współrzędnych | prostokątnych płaskich | PUWG 2000-7 |
| | wysokościowych | KRONSZTADT 60 |
| Oznaczenie granic obszaru, który był przedmiotem aktualizacji | | ▬ ▬ ▬ ▬ |
| Oznaczenie i informacje o służebnościach gruntowych mających wpływ na zagospodarowanie gruntów zlokalizowanych w granicach projektowanej inwestycji | | Wykonanie niniejszej mapy nie było poprzedzone ustaleniami dotyczącymi ewentualnych służebności gruntowych obciążających grunty położone w granicach projektowanej inwestycji budowlanej. |
| Oznaczenie i symbol konturu użytku gruntowego, który nie jest ujawniony w bazie danych ewidencji gruntów i budynków | | |
| data opracowania mapy 14.03.2018 | | ark. mapy zas. 7.192.32.02.4.1,.02.4.3,<br>7.192.32.01.4.1,.2,.3,.4,.02.3.1,.2,.3,.4 |

PRZEDSIĘBIORSTWO USŁUG GEODEZYJNYCH I KARTOGRAFICZNYCH
"GEO-SERWIS"
Andrzej Ignatowicz, Andrzej Kamiński s.c.
15-077 Białystok, ul. Warszawska 36
tel. 74 32 479, 0602 357 163
NIP 966-08-37-097
pieczątka
NAZWA / imię i nazwisko Wykonawcy
data i podpis osoby reprezentującej
WYKONAWCĘ

GEODETA UPRAWNIONY
inż. Andrzej Ignatowicz
zaśw. kwalif. 8193
pieczątka
imię i nazwisko nr uprawnień
oraz data i podpis geodety uprawnionego,
który opracował mapę

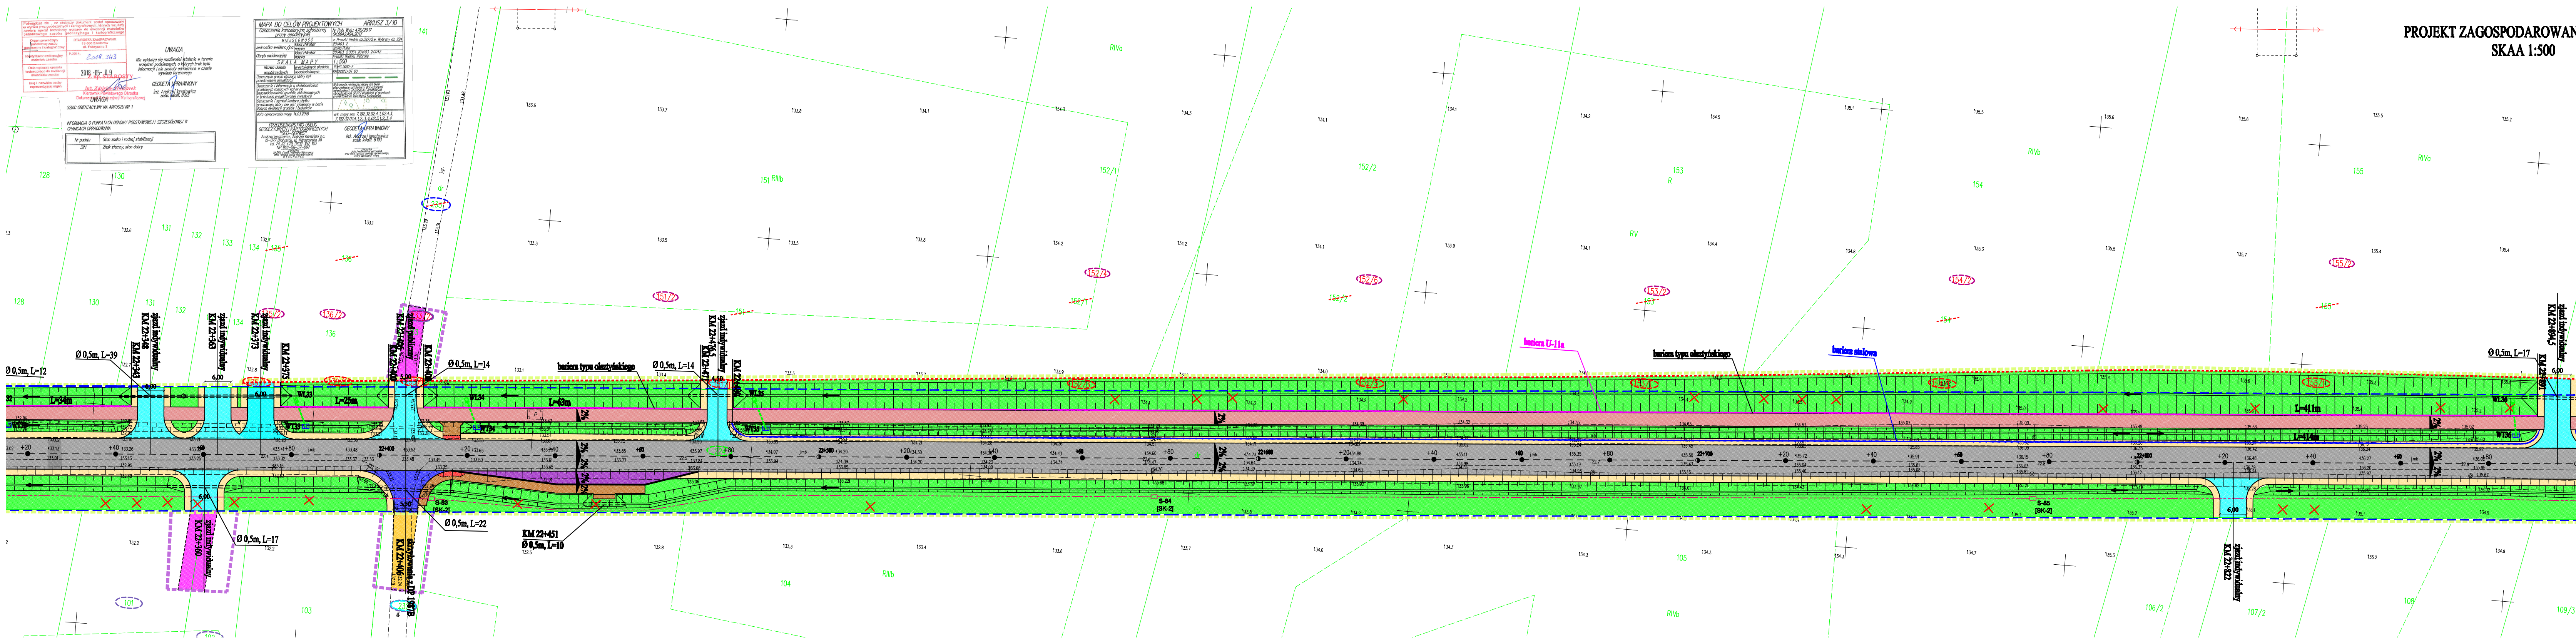
Ø 0,5m, L=12
Ø 0,5m, L=39
zjazd indywidualny KM 22+348
KM 22+343
zjazd indywidualny KM 22+363
zjazd indywidualny KM 22+373
KM 22+375
L=34m
L=25m
6,00
WL33
WT33
22+400
zjazd publiczny KM 22+406
KM 22+400
KM 22+406
5,00
Ø 0,5m, L=14
WL34
WT34
zjazd indywidualny KM 22+360
Ø 0,5m, L=17
skrzyżowanie z DP 1987B KM 22+406
5,50
Ø 0,5m, L=22
S-83 [SK-2]
KM 22+451
Ø 0,5m, L=10
bariera typu olsztyńskiego
L=63m
2%
zjazd indywidualny KM 22+476,5
KM 22+471
4,50
WL35
WT35
22+500
22+700
22+800
bariera U-11a
bariera stalowa
L=411m
L=414m
S-84 [SK-2]
S-85 [SK-2]
zjazd indywidualny KM 22+822
WL36
WT36
zjazd indywidualny KM 22+894,5
KM 22+891
Ø 0,5m, L=17
128
130
131
132
133
134
136
141
151
152/2
153
154
155
103
104
105
106/2
107/2
108
109/3
RIIIb
RIVb
RV
dr

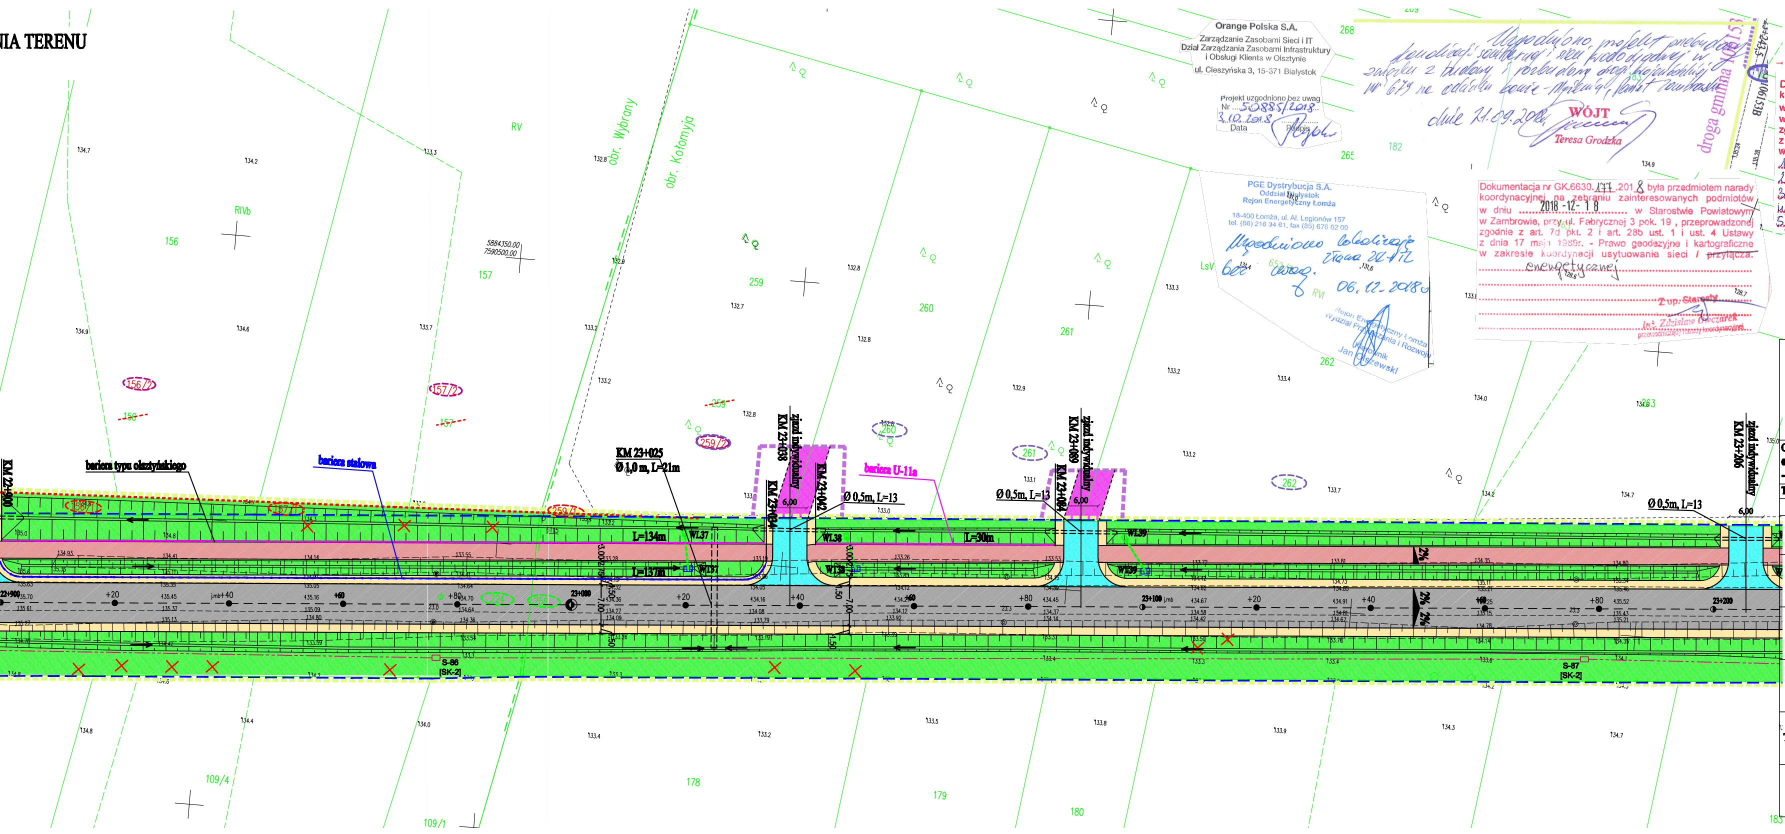
IA TERENU
KM 23+000
bariera typu olsztyńskiego
bariera stalowa
KM 23+025
Ø 1,0 m, L=21m
L=134m
L=137m
WL37
zjazd indywidualny
KM 23+038
KM 23+042
Ø 0,5m, L=13
bariera U-11a
L=30m
WL38
zjazd indywidualny
KM 23+084
KM 23+089
WL39
KM 23+206
6,00
S-86
[SK-2]
S-87
[SK-2]
obr. Wybrany
obr. Kołomyja
droga gminna 106153B
156/2
157/2
259/2
156
157
178
179
180
182
183
259
260
261
262
263
265
268
109/4
109/1
RV
RIVb
LsV
RVI

Orange Polska S.A.
Zarządzanie Zasobami Sieci i IT
Dział Zarządzania Zasobami Infrastruktury
i Obsługi Klienta w Olsztynie
ul. Cieszyńska 3, 15-371 Białystok

Projekt uzgodniono bez uwag
Nr 50885/2018
3.10.2018
Data
Podpis

Uzgodniono projekt przebudowy kanalizacji sanitarnej i sieci wodociągowej w związku z budową i rozbudową drogi wojewódzkiej nr 679 na odcinku Łomża - Mężenin, Powiat Zambrowski
dnia 21.09.2018.
WÓJT
Teresa Grodzka

PGE Dystrybucja S.A.
Oddział Białystok
Rejon Energetyczny Łomża
18-400 Łomża, ul. Al. Legionów 157
tel. (86) 216 34 61, fax (85) 676 62 09

Uzgodniono lokalizację złącza 20-1TL bez uwag.
06.12.2018

Rejon Energetyczny Łomża
Wydział Przyłączania i Rozwoju
Kierownik
Jan Olszewski

Dokumentacja nr GK.6630.177.2018 była przedmiotem narady koordynacyjnej na zebraniu zainteresowanych podmiotów w dniu 2018-12-18 w Starostwie Powiatowym w Zambrowie, przy ul. Fabrycznej 3 pok. 19, przeprowadzonej zgodnie z art. 7d pkt. 2 i art. 28b ust. 1 i ust. 4 Ustawy z dnia 17 maja 1989r. - Prawo geodezyjne i kartograficzne w zakresie koordynacji usytuowania sieci / ~~przyłącza~~.
energetycznej
Z up. Starosty
inż. Zdzisław Owczarek
przewodniczący narady koordynacyjnej

Dokumentacja nr GK.6630.96.2018 była przedmiotem narady koordynacyjnej na zebraniu zainteresowanych podmiotów w dniu 2018-08-28 w Starostwie Powiatowym w Zambrowie, przy ul. Fabrycznej 3 pok. 19, przeprowadzonej zgodnie z art. 7d pkt. 2 i art. 28b ust. 1 i ust. 4 Ustawy z dnia 17 maja 1989r. - Prawo geodezyjne i kartograficzne w zakresie koordynacji usytuowania sieci / ~~przyłącza~~.
1) wodociągowej z przyłączami
2) kanalizacyjnej ks i kd
3) energetycznej
4) telekomunikacyjnej
5) kanału technologicznego
Z up. Starosty
inż. Zdzisław Owczarek
przewodniczący narady koordynacyjnej

Oświadczam że, nie dokonano modyfikacji zaewidencjonowanego wtórnika aktualizowanej mapy sytuacyjno - wysokościowej w skali 1:500, służącej do celów projektowych, będącej podkładem do projektu zagospodarowania terenu. Za zgodność z oryginałem mapy do celów projektowych

| | |
|---|---|
| Obiekt: Budowa i rozbudowa drogi wojewódzkiej Nr 679 wraz z drogowymi obiektami inżynierskimi i niezbędną infrastrukturą techniczną na odcinku Łomża - Mężenin | |
| Temat: Projekt zagospodarowania terenu | |
| Stadium: P.B. | Branża: Drogowa |
| Skala 1:500 | Nr rys. 3.23 |
| Projektant: mgr inż. K. Popławski<br>upr. bud. Bł.215/85; Bł 203/89 | |
| Data i podpis: 31.08.2018 | |
| Sprawdzający: mgr. inż. C. Kamieński<br>upr. bud. Bł. 84/01 | |
| Data i podpis: 31.08.2018 | |

**ARTERIA Sp. z o.o.**

BIURO PROJEKTÓW „ARTERIA" Sp. z o.o.
15-008 Białystok, ul. Sienkiewicza 49 lok. 412
tel./fax 085 676 41 06, e-mail: arteria1@o2.pl

| | |
|---|---|
| Obiekt: Budowa i rozbudowa drogi wojewódzkiej Nr 679 wraz z drogowymi obiektami inżynierskimi i niezbędną infrastrukturą techniczną na odcinku Łomża - Mężenin | Stadium: P.B. |
| Temat: Projekt zagospodarowania terenu | |

ZESPÓŁ PROJEKTOWY

| Branża | Imię i Nazwisko Pieczątka | Data Podpis | Imię i Nazwisko Pieczątka | Data Podpis |
|---|---|---|---|---|
| Drogowa | mgr inż. Kazimierz Popławski<br>upr. Bł /215/85; Bł/ 203/89 | 31.08.2018 | mgr inż. Cezary Kamieński<br>upr. Bł /84/01 | 31.08.2018 |
| Elektryczna | mgr inż. Robert Piotr Arciszewski<br>upr. PDL/0039/PWOE/05 | 31.08.2018 | inż. Leonard Onufryjuk<br>upr. Bł 323/74 Bł 136/89 | 31.08.2018 |
| Sanitarna | mgr inż. Bogusław Kiluk<br>upr. Bł /198/01 | 31.08.2018 | mgr inż. Beata Paszkiewicz-Kiluk<br>upr. Bł/204/01 | 31.08.2018 |
| Telekomunikacyjna | inż. Dariusz Mocarski<br>upr. DT-WBT/02430/03/U | 31.08.2018 | mgr inż. Radosław Stadnicki - Kolendo<br>upr. DTT-TU/02301/02/U | 31.08.2018 |
| Mostowa | mgr inż. Tomasz Marcin Pawłowski<br>upr. PDL/0144/POOM/09 | 31.08.2018 | mgr inż. Tomasz Pietrzak<br>upr. PDL/0053/POOM/10 | 31.08.2018 |